
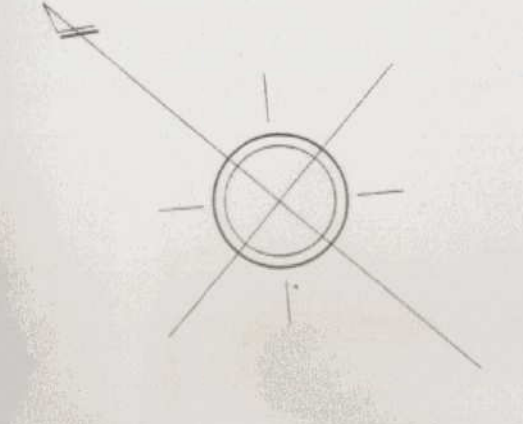


相模原市当麻東原特定土地地区画整理事業 画地出来形確認測量原図 縮尺 五百分之一

平成三年五月

IOBL S=1/250

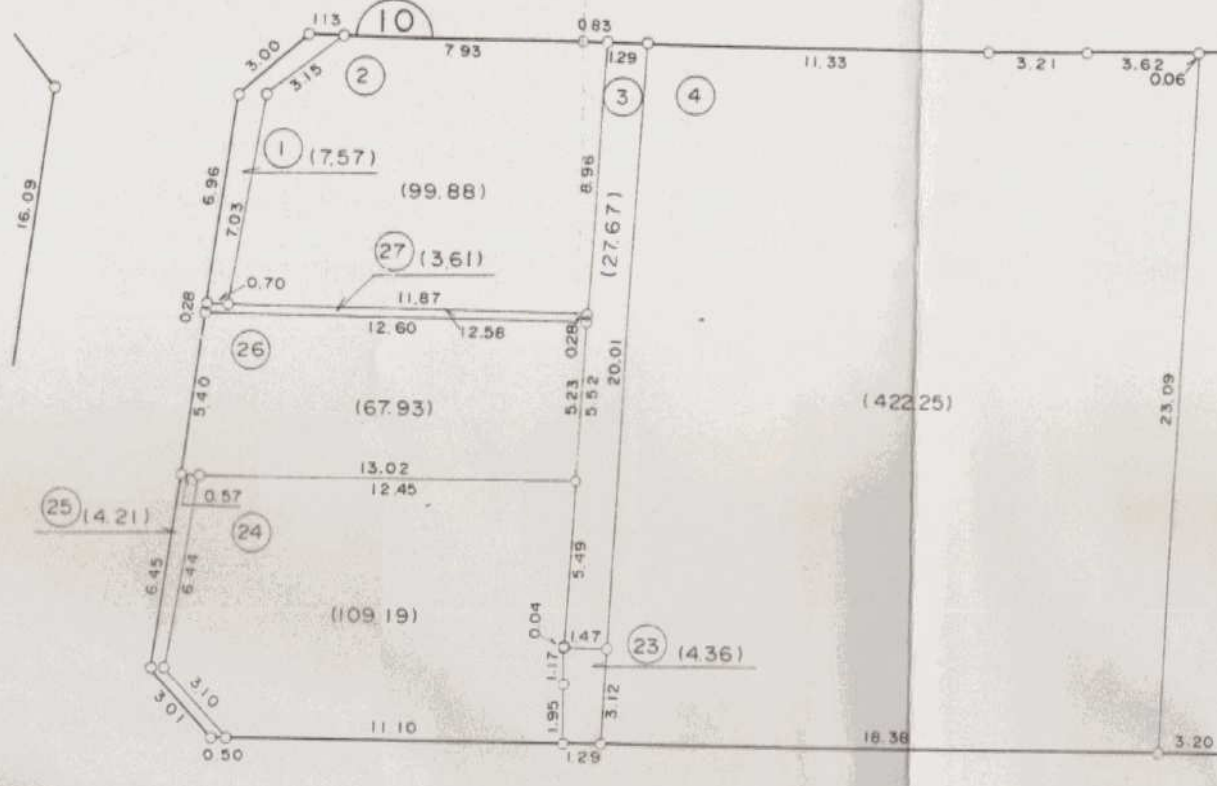

昭和株式会社

相模原市当麻東原特定土地地区画整理組合