平成三年六月

相模原市下溝下中丸特定土地区画整理事業
出来形確認測量原図

縮尺　五百分之一

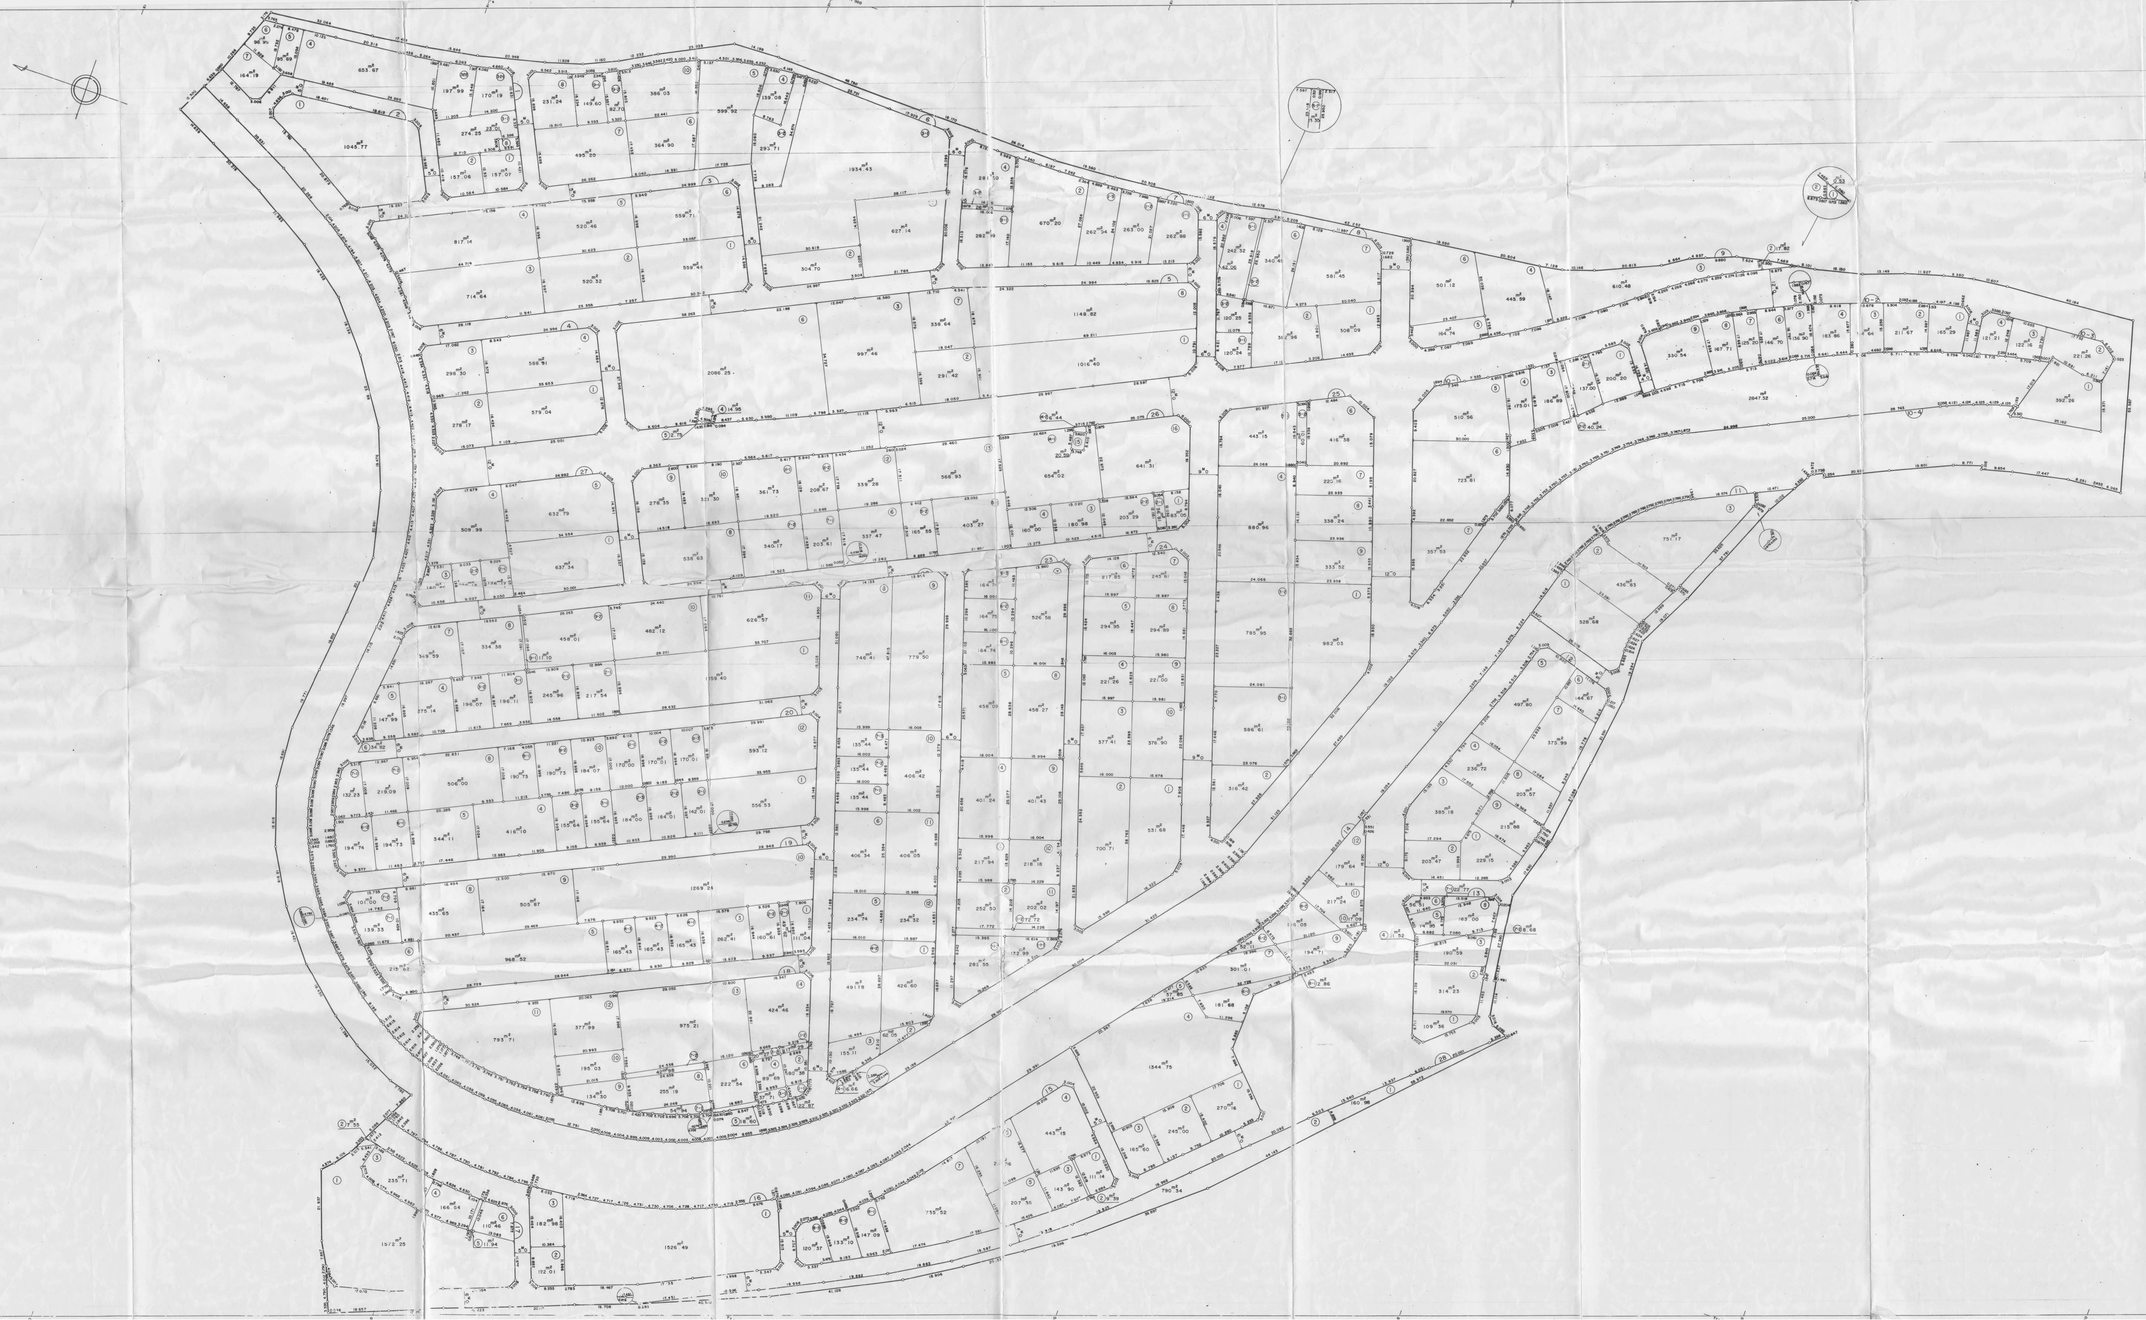

株式会社森下測量設計

相模原市下溝下中丸特定土地区画整理